AVESTA KOMMUN
Miljö- och Stadsbyggnads-förvaltningen
02. 04. 02.

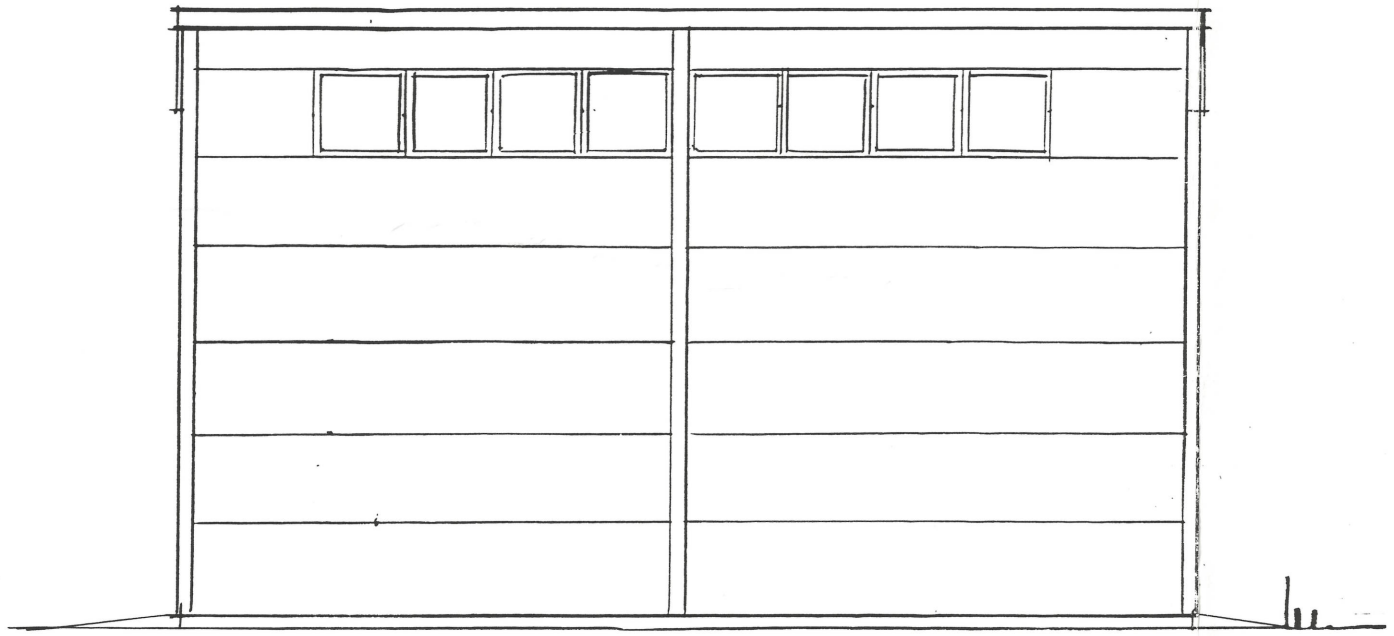

FASAD MOT NORR 1:100

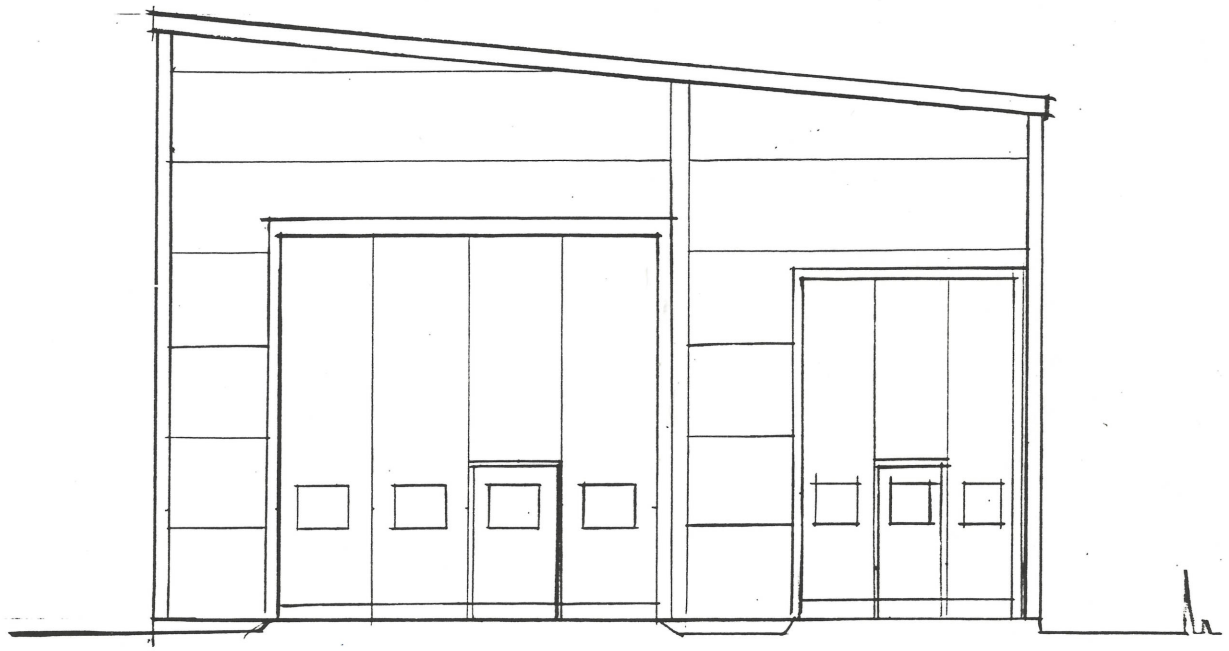

FASAD MOT VÄSTER 1:100

BYGGLOV BEVILJAT
Tillhör delegations-
beslut nr. 271
2001.12.21.

Avvikelse från denna handling får ej vidtagas utan Miljö- o Byggsty-relsens godkännande.

AVESTA KOMMUN
Mil[illegible]d
St[illegible]
2002 04.02
[illegible]

RELATIONSRITNING

Rit & Byggkonsult i Karlstad AB
GUNNAR HÄGGLUND
Lagergrens gata 4, 652 26 Karlstad
054-18 04 45, 010-281 61 79. Fax 054-11 10 74

REV	ANT	REVIDERINGEN AVSER	SIGN	DATUM

KV. LOVET 3.5 AVESTA

NY VERKSTADSBYGGNAD
FÖR BLÅSTRING
FASADER

SKALA 1:100

KONSTRUERAD | RITAD
HANDLÄGGARE
KARLSTAD 2002.03.27
Gunnar Häggl[illegible]

ARBETSNUMMER | RITNINGSNUMMER A-3 | REV

R 1-N Oc6 974.999