AVESTA KOMMUN
Miljö- och Stadsbyggnads-
förvaltningen
02. 04. 02.

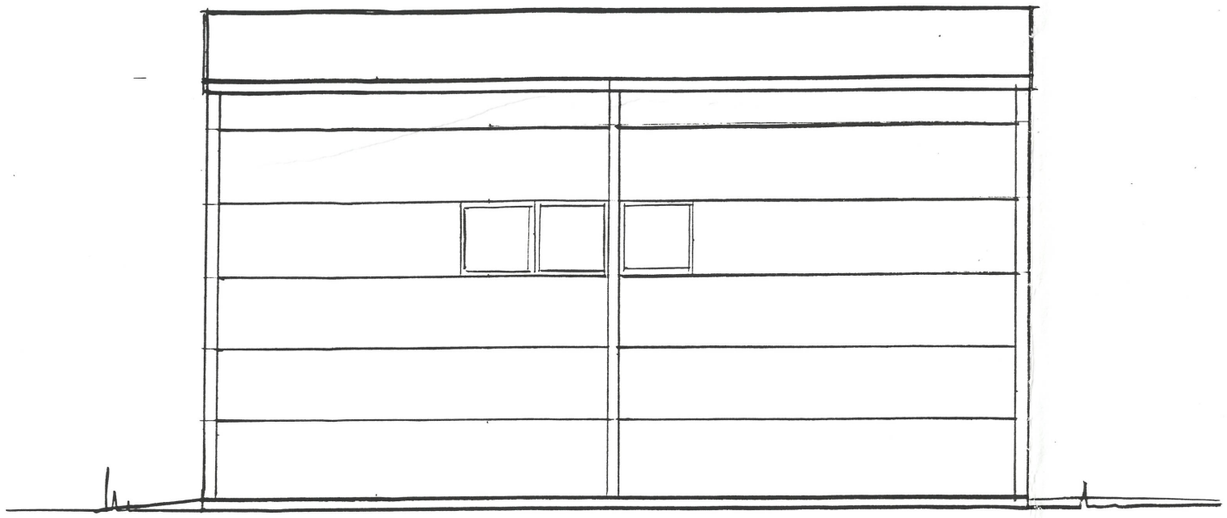

FASAD MOT SÖDER 1:100

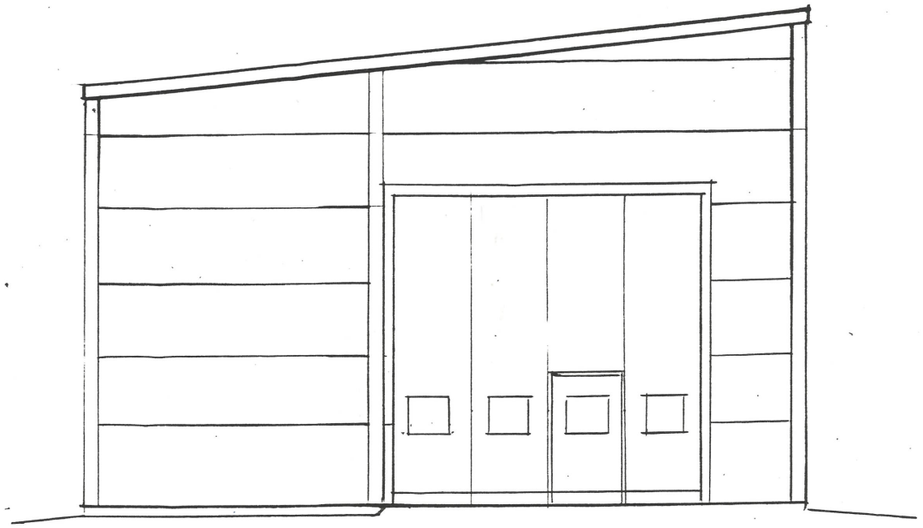

FASAD MOT ÖSTER 1:100

BYGGLOV BEVILJAT
Tillhör delegations-
beslut nr. 271
2002.12.21.
Avvikelse från denna handling får ej vidtagas utan Miljö- o Byggstyrelsens godkännande.
AVESTA KOMMUN
Miljö- och Stadsbyggnadsförvaltningen
Sign
2002-04.02

RELATIONSRITNING

Rit & B
GUNNAR HÄGGLUND
Lagergrens gata 4, 652 26 Karlstad
054-18 04 45, 010-281 61 79. Fax 054-11 10 74

REV	ANT	REVIDERINGEN AVSER	SIGN	DATUM

KONSTRUERAD
RITAD
HANDLAGGARE
KARLSTAD 2002. 03. 27
Gunnar Hägglund

KV. LOKET 3.5 AVESTA
NY VERKSTADSBYGGNAD
FÖR BLÅSTRING.
FASADER
SKALA 1:100
ARBETSNUMMER
RITNINGSNUMMER A - 2
REV